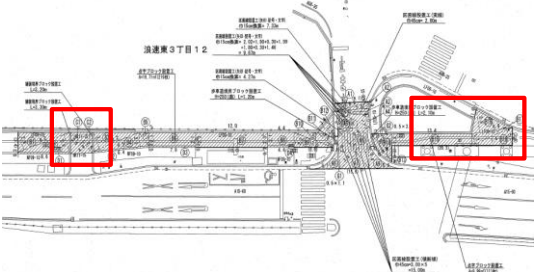
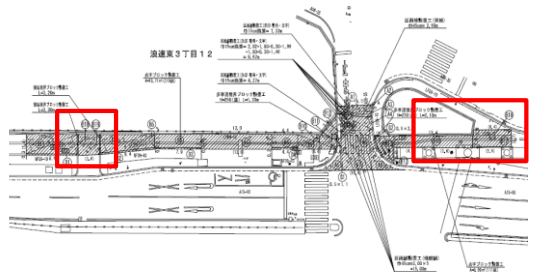


平成28年11月25日 公告

「浪速東3丁目200mm配水管布設工事工事」

設計図書の一部に表記誤りがありました。下記正誤表をご確認ください。

訂正箇所	誤	正	
<p>図面 枚数番号 3葉の内3 浪速東3丁目200mm配水管布設工事 (舗装復旧図) 中央上 平面図について</p>	
<p>図面 枚数番号 3葉の内3 浪速東3丁目200mm配水管布設工事 (舗装復旧図) 中央下 舗装切断工 Co系舗装版15cm以下 について</p>	<table border="1"> <tbody> <tr> <td>舗装切断工</td> <td>A系舗装版 15cm以下</td> <td>$L = 6.1+15.6$</td> <td>$= 21.7 \text{ m}$</td> </tr> <tr> <td>舗装切断工</td> <td>Co系舗装版 15cm以下</td> <td>$L = 3.4+12.0+6.6+2.7+2.6$ $+20.3+2.8+1.6$</td> <td>$= 52.0 \text{ m}$</td> </tr> <tr> <td>舗装切断工</td> <td>Co系舗装版 15cmを越え30cm以下</td> <td>$L = 0.5+0.5+0.6$</td> <td>$= 1.6 \text{ m}$</td> </tr> <tr> <td>歩車道境界ブロック 設置工</td> <td>H=250(曲)基礎有り</td> <td>$L = 1.20+2.10$</td> <td>$= 3.30 \text{ m}$</td> </tr> <tr> <td>舗装境界ブロック 設置工</td> <td>基礎有り</td> <td>$L = 3.30+3.20$</td> <td>$= 6.50 \text{ m}$</td> </tr> <tr> <td>区画線設置工</td> <td>実線 w=45cm</td> <td>$L = 2.60+15.00$</td> <td>$= 17.60 \text{ m}$</td> </tr> <tr> <td>区画線設置工</td> <td>矢印・文字・記号 w=15cm換算</td> <td>$L = 7.33+9.67+4.27$</td> <td>$= 21.27 \text{ m}$</td> </tr> <tr> <td>点字ブロック</td> <td></td> <td>$A = 19.71+9.99$</td> <td>$= 29.70 \text{ m}^2$</td> </tr>33+9.67+4.27$	$= 21.27 \text{ m}$	点字ブロック		$A = 19.71+9.99$	$= 29.70 \text{ m}^2$	<table border="1"> <tbody> <tr> <td>舗装切断工</td> <td>A系舗装版 15cm以下</td> <td>$L = 6.1+15.6$</td> <td>$= 21.7 \text{ m}$</td> </tr> <tr> <td>舗装切断工</td> <td>Co系舗装版 15cm以下</td> <td>$L = 3.4+3.6+12.0+6.6+2.7+2.6+$ $4.8+3.6+3.6+2.7+6.4$</td> <td>$= 52.0 \text{ m}$</td> </tr> <tr> <td>舗装切断工</td> <td>Co系舗装版 15cmを越え30cm以下</td> <td>$L = 0.5+0.5+0.6$</td> <td>$= 1.6 \text{ m}$</td> </tr> <tr> <td>歩車道境界ブロック 設置工</td> <td>H=250(曲)基礎有り</td> <td>$L = 1.20+2.10$</td> <td>$= 3.30 \text{ m}$</td> </tr> <tr> <td>舗装境界ブロック 設置工</td> <td>基礎有り</td> <td>$L = 3.30+3.20$</td> <td>$= 6.50 \text{ m}$</td> </tr> <tr> <td>区画線設置工</td> <td>実線 w=45cm</td> <td>$L = 2.60+15.00$</td> <td>$= 17.60 \text{ m}$</td> </tr> <tr> <td>区画線設置工</td> <td>矢印・文字・記号 w=15cm換算</td> <td>$L = 7.33+9.67+4.27$</td> <td>$= 21.27 \text{ m}$</td> </tr> <tr> <td>点字ブロック</td> <td></td> <td>$A = 19.71+9.99$</td> <td>$= 29.70 \text{ m}^2$</td> </tr>

訂正箇所

誤

正

図面 枚数番号 3葉の内3
浪速東3丁目200mm配水管布設工事
(舗装復旧図)
右下 面積計算表について

面積計算表

種別	記号	復旧面積		計	
		式	面積		
A08-35 (5-38型工)	A	1	6.2×1.2×1/2	3.72	76.14 m ²
		2	6.2×0.9×1/2	2.79	
		3	5.5×1.0×1/2	2.75	
		4	6.1×1.7×1/2	5.19	
		5	6.1×2.5×1/2	7.63	
		6	8.2×3.9×1/2	15.99	
		7	8.2×3.8×1/2	15.58	
		8	5.1×8.2×1/3	10.54	
		9	5.6×6.4×1/3	11.95	
LF09-10 (3-5型工)	B	1	9.2×2.9×1/2	13.34	186.49 m ²
		2	9.2×2.9×1/2	13.34	
		3	8.2×2.7×1/2	11.07	
		4	9.3×2.2×1/2	10.23	
		5	2.7×1.3×1/2	1.76	
		6	2.1×7.9	16.59	
		7	2.3×12.0	27.60	
		8	2.1×4.4	9.24	
		9	7.0×2.2×1/2	7.70	
		10	7.0×1.3×1/2	4.55	
		11	3.5×1.3×1/2	2.28	
		12	3.8×2.6×1/2	4.94	
		13	5.5×0.8×2/3	2.93	
		14	5.5×2.7×1/2	7.43	
		15	1.8×13.4	24.12	
		16	6.9×3.9×1/2	13.48	
		17	7.4×1.7×1/2	6.29	
NK11-15 (3-5型工)	C	1	4.9×2.5×1/2	6.13	12.01 m ²
		2	4.9×2.4×1/2	5.88	
NF09-10 (自転車道境界ブロック撤去部)	D	1		8.6	30.3 m
		2		9.4	
		3		7.9	
		4		4.4	
CY25 (5-20型工)	G	1	0.5×1.1	0.55	2.05 m ²
		2	0.5×3.0	1.50	

面積計算表

種別	記号	復旧面積		計	
		式	面積		
A08-35 (5-38型工)	A	1	6.2×1.2×1/2	3.72	76.14 m ²
		2	6.2×0.9×1/2	2.79	
		3	5.5×1.0×1/2	2.75	
		4	6.1×1.7×1/2	5.19	
		5	6.1×2.5×1/2	7.63	
		6	8.2×3.9×1/2	15.99	
		7	8.2×3.8×1/2	15.58	
		8	5.1×8.2×1/3	10.54	
		9	5.6×6.4×1/3	11.95	
LF09-10 (3-5型工)	B	1	9.2×2.9×1/2	13.34	186.86 m ²
		2	9.2×2.9×1/2	13.34	
		3	8.2×2.7×1/2	11.07	
		4	9.3×2.2×1/2	10.23	
		5	2.7×1.3×1/2	1.76	
		6	2.1×7.9	16.59	
		7	2.3×12.0	27.60	
		8	2.1×4.4	9.24	
		9	7.0×2.2×1/2	7.70	
		10	7.0×1.3×1/2	4.55	
		11	3.5×1.3×1/2	2.28	
		12	3.8×2.6×1/2	4.94	
		13	5.5×0.8×2/3	2.93	
		14	5.5×2.7×1/2	7.43	
		15	1.8×13.4	24.12	
		16	(6.4+6.6)×0.9×1/2	5.85	
		17	1.8×6.6	11.88	
NF09-10 (自転車道境界ブロック撤去部)	D	1		8.6	30.3 m
		2		9.4	
		3		7.9	
		4		4.4	
CY25 (5-20型工)	G	1	0.5×1.1	0.55	2.05 m ²
		2	0.5×3.0	1.50	

図面 枚数番号 3葉の内3
浪速東3丁目200mm配水管布設工事
(舗装復旧図)
左下 総集計表について

総集計表

舗装種別	単位	掘削面積	影響面積	復旧面積
A08-35	m ²	10.35	65.79	76.14
LF09-10	m ²	39.24	117.55	156.79
LF09-10(赤字部分)	m ²	19.74	9.96	29.70
NK11-15	m ²	2.70	9.31	12.01
NF09-10 (自転車道境界ブロック撤去部)	m		30.3	30.3
CY25	m ²	1.04	1.01	2.05
舗装切断工	m	As系舗装版 15cm以下		21.70
舗装切断工	m	Co系舗装版 15cm以下		52.00
舗装切断工	m	Co系舗装版 30cm以下		1.60
歩車道境界ブロック設置工	m	H=250(曲)基礎有り		3.30
舗装境界ブロック設置工	m	基礎有り		6.50
区面積設置工	m	実線・ゼブラ w=45cm		17.60
区面積設置工	m	矢印・文字・記号 w=15cm換算		21.27

総集計表

舗装種別	単位	掘削面積	影響面積	復旧面積
A08-35	m ²	10.35	65.79	76.14
LF09-10	m ²	39.24	117.92	157.16
LF09-10(赤字部分)	m ²	19.74	9.96	29.70
NF09-10 (自転車道境界ブロック撤去部)	m		30.3	30.3
CY25	m ²	1.04	1.01	2.05
舗装切断工	m	As系舗装版 15cm以下		21.70
舗装切断工	m	Co系舗装版 15cm以下		52.00
舗装切断工	m	Co系舗装版 30cm以下		1.60
歩車道境界ブロック設置工	m	H=250(曲)基礎有り		3.30
舗装境界ブロック設置工	m	基礎有り		6.50
区面積設置工	m	実線・ゼブラ w=45cm		17.60
区面積設置工	m	矢印・文字・記号 w=15cm換算		21.27